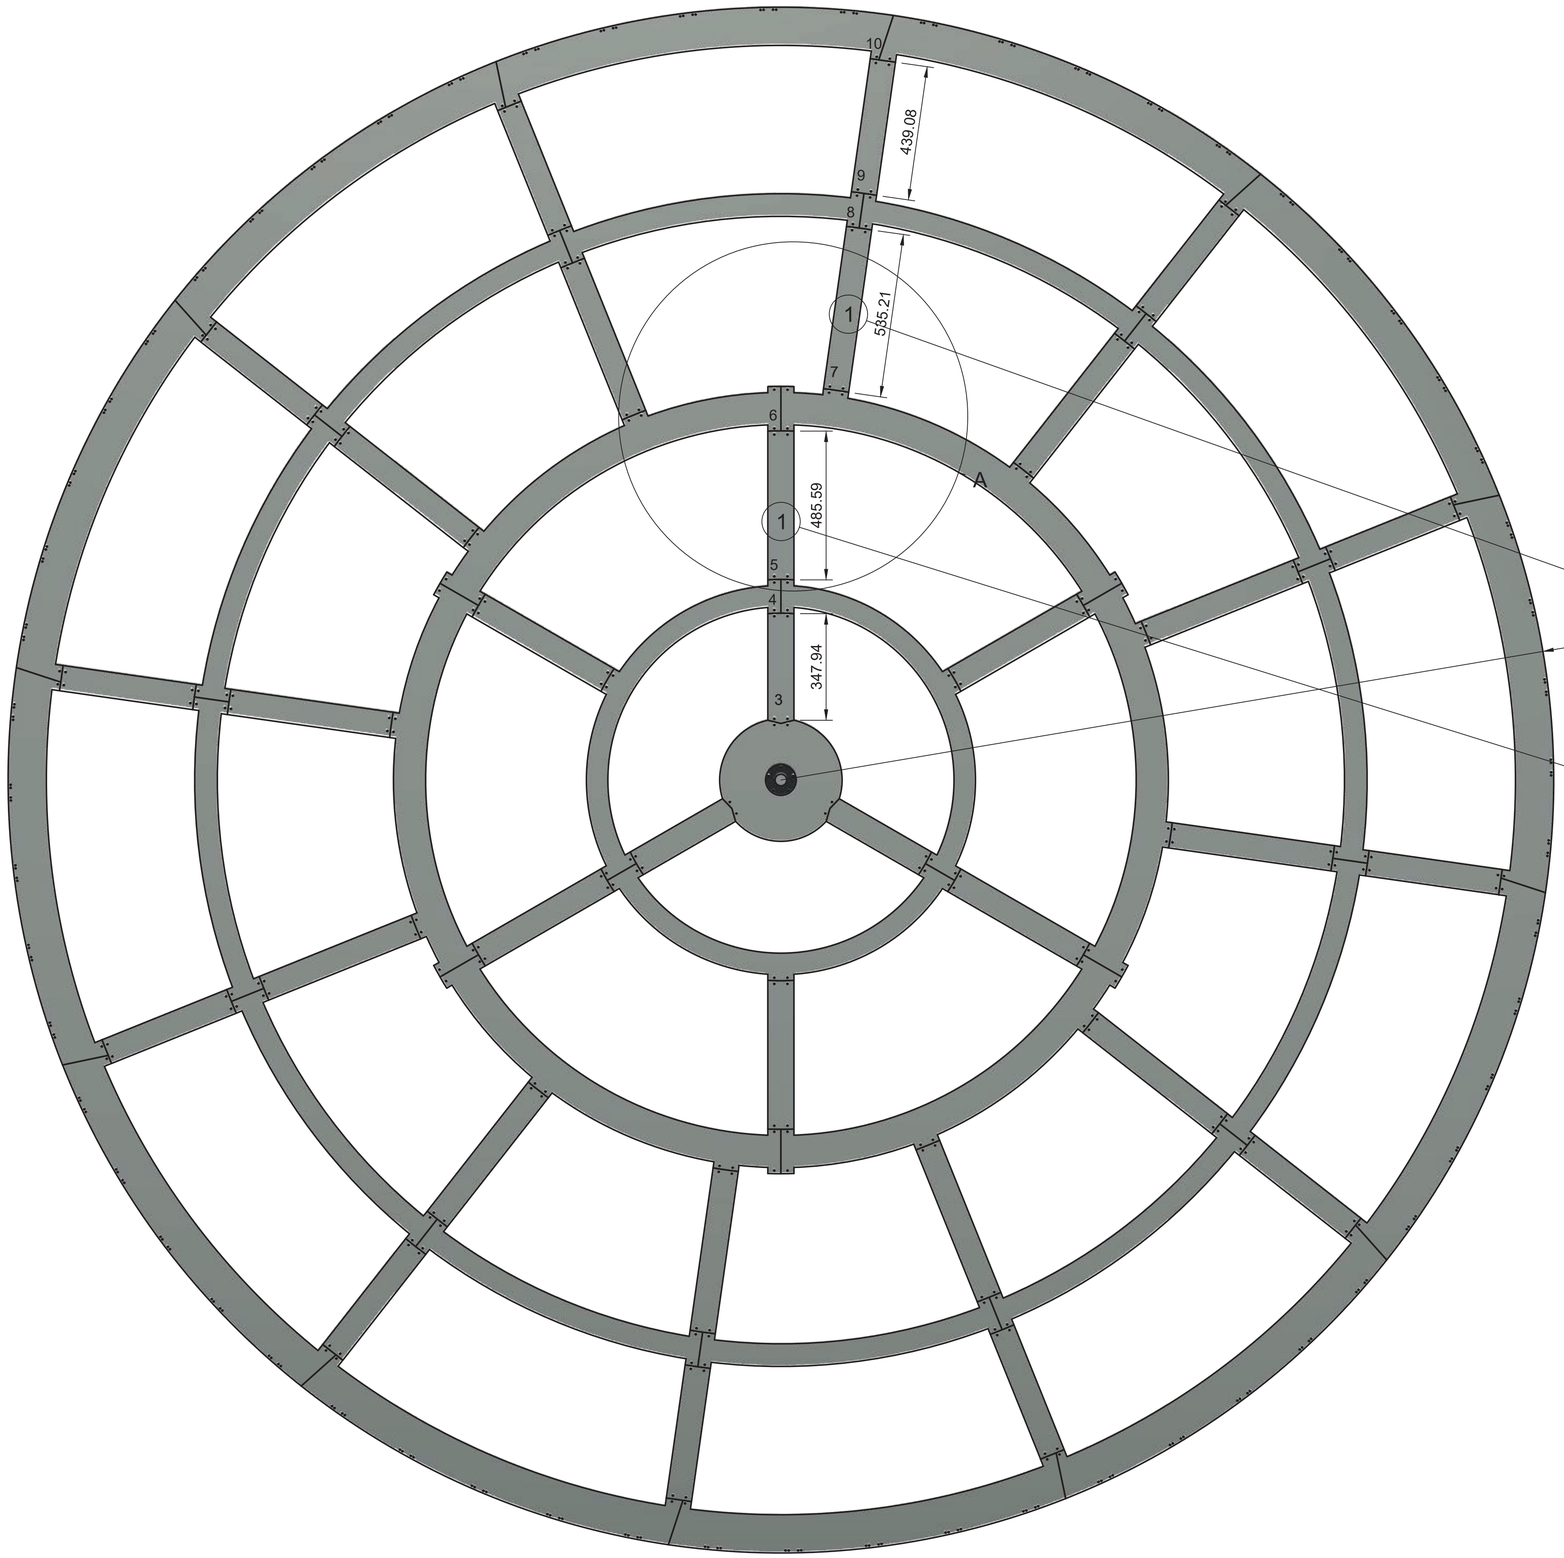

1. Plaats de tapijt/rubber ondervloer op de plek van de te plaatsen draaischijf.
2. Meet het "hart" van de draaischijf uit. Deze moet minimaal 285cm uit de wand/muur geplaatst worden. Als de fotostudio 8x8meter wordt, plaats je het "hart" van de draaischijf op 4x4m uit de wand(en).
3. Plaats de "armen" en "rondegeleidingen" oplopend in gegraveerd nummer, zie tekening, zie onderdelen.

A 1 (1:8) Let op bij het plaatsen van "arm" 7, deze verspringt ten opzichte van "arm"5.

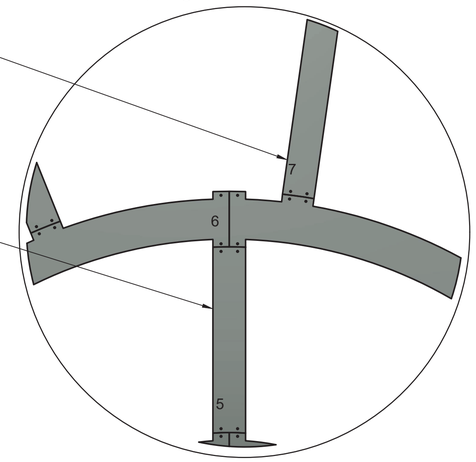

Dept.	Technical reference	Created by	Approved by
TM HGV	Scale 1:10	THIN MOTION 10-05-2021	RJT 10-05-2021

THIN MOTION
Pliers Peak Engineering B.V.
Edisonstraat 16
7903AN Hoogeveen
+31 528 447 447

Document type	Document status
USER INST. Manual	ASBUILT

Title	DWG No.
Bodemplaat compleet R. Tangenberg Manual 5000 series	MAN.-001

Rev.	Date of issue	Sheet
1		1/7